

Mapa z geodezyjnej inwentaryzacji powykonawczej  
stacji uzdatniania wody

skala 1:500


wieś: Zabiele (dz. 343/2, 344/2)  
gmina: Kolno  
powiat: kolneński  
woj.: podlaskie  
nr ark. mapy. 234.341.031

wykonał:

GEODETA UPRAWNIONY  
M.G.P. I.E 754. Nr 6874  
18-500 Kolno, ul. Marii Dąbrowskiej 6/19  
tel./fax: 086 278 42 88  
R-450042872 NIP 721-100-26-37

Uwaga:

kolorem niebieskim oznaczono inwentaryzowaną sieć wodociągową.  
kolorem brązowym oznaczono inwentaryzowaną sieć kanalizacyjną.  
kolorem czerwonym oznaczono inwentaryzowaną sieć energetyczną i zagospodarowanie terenu.

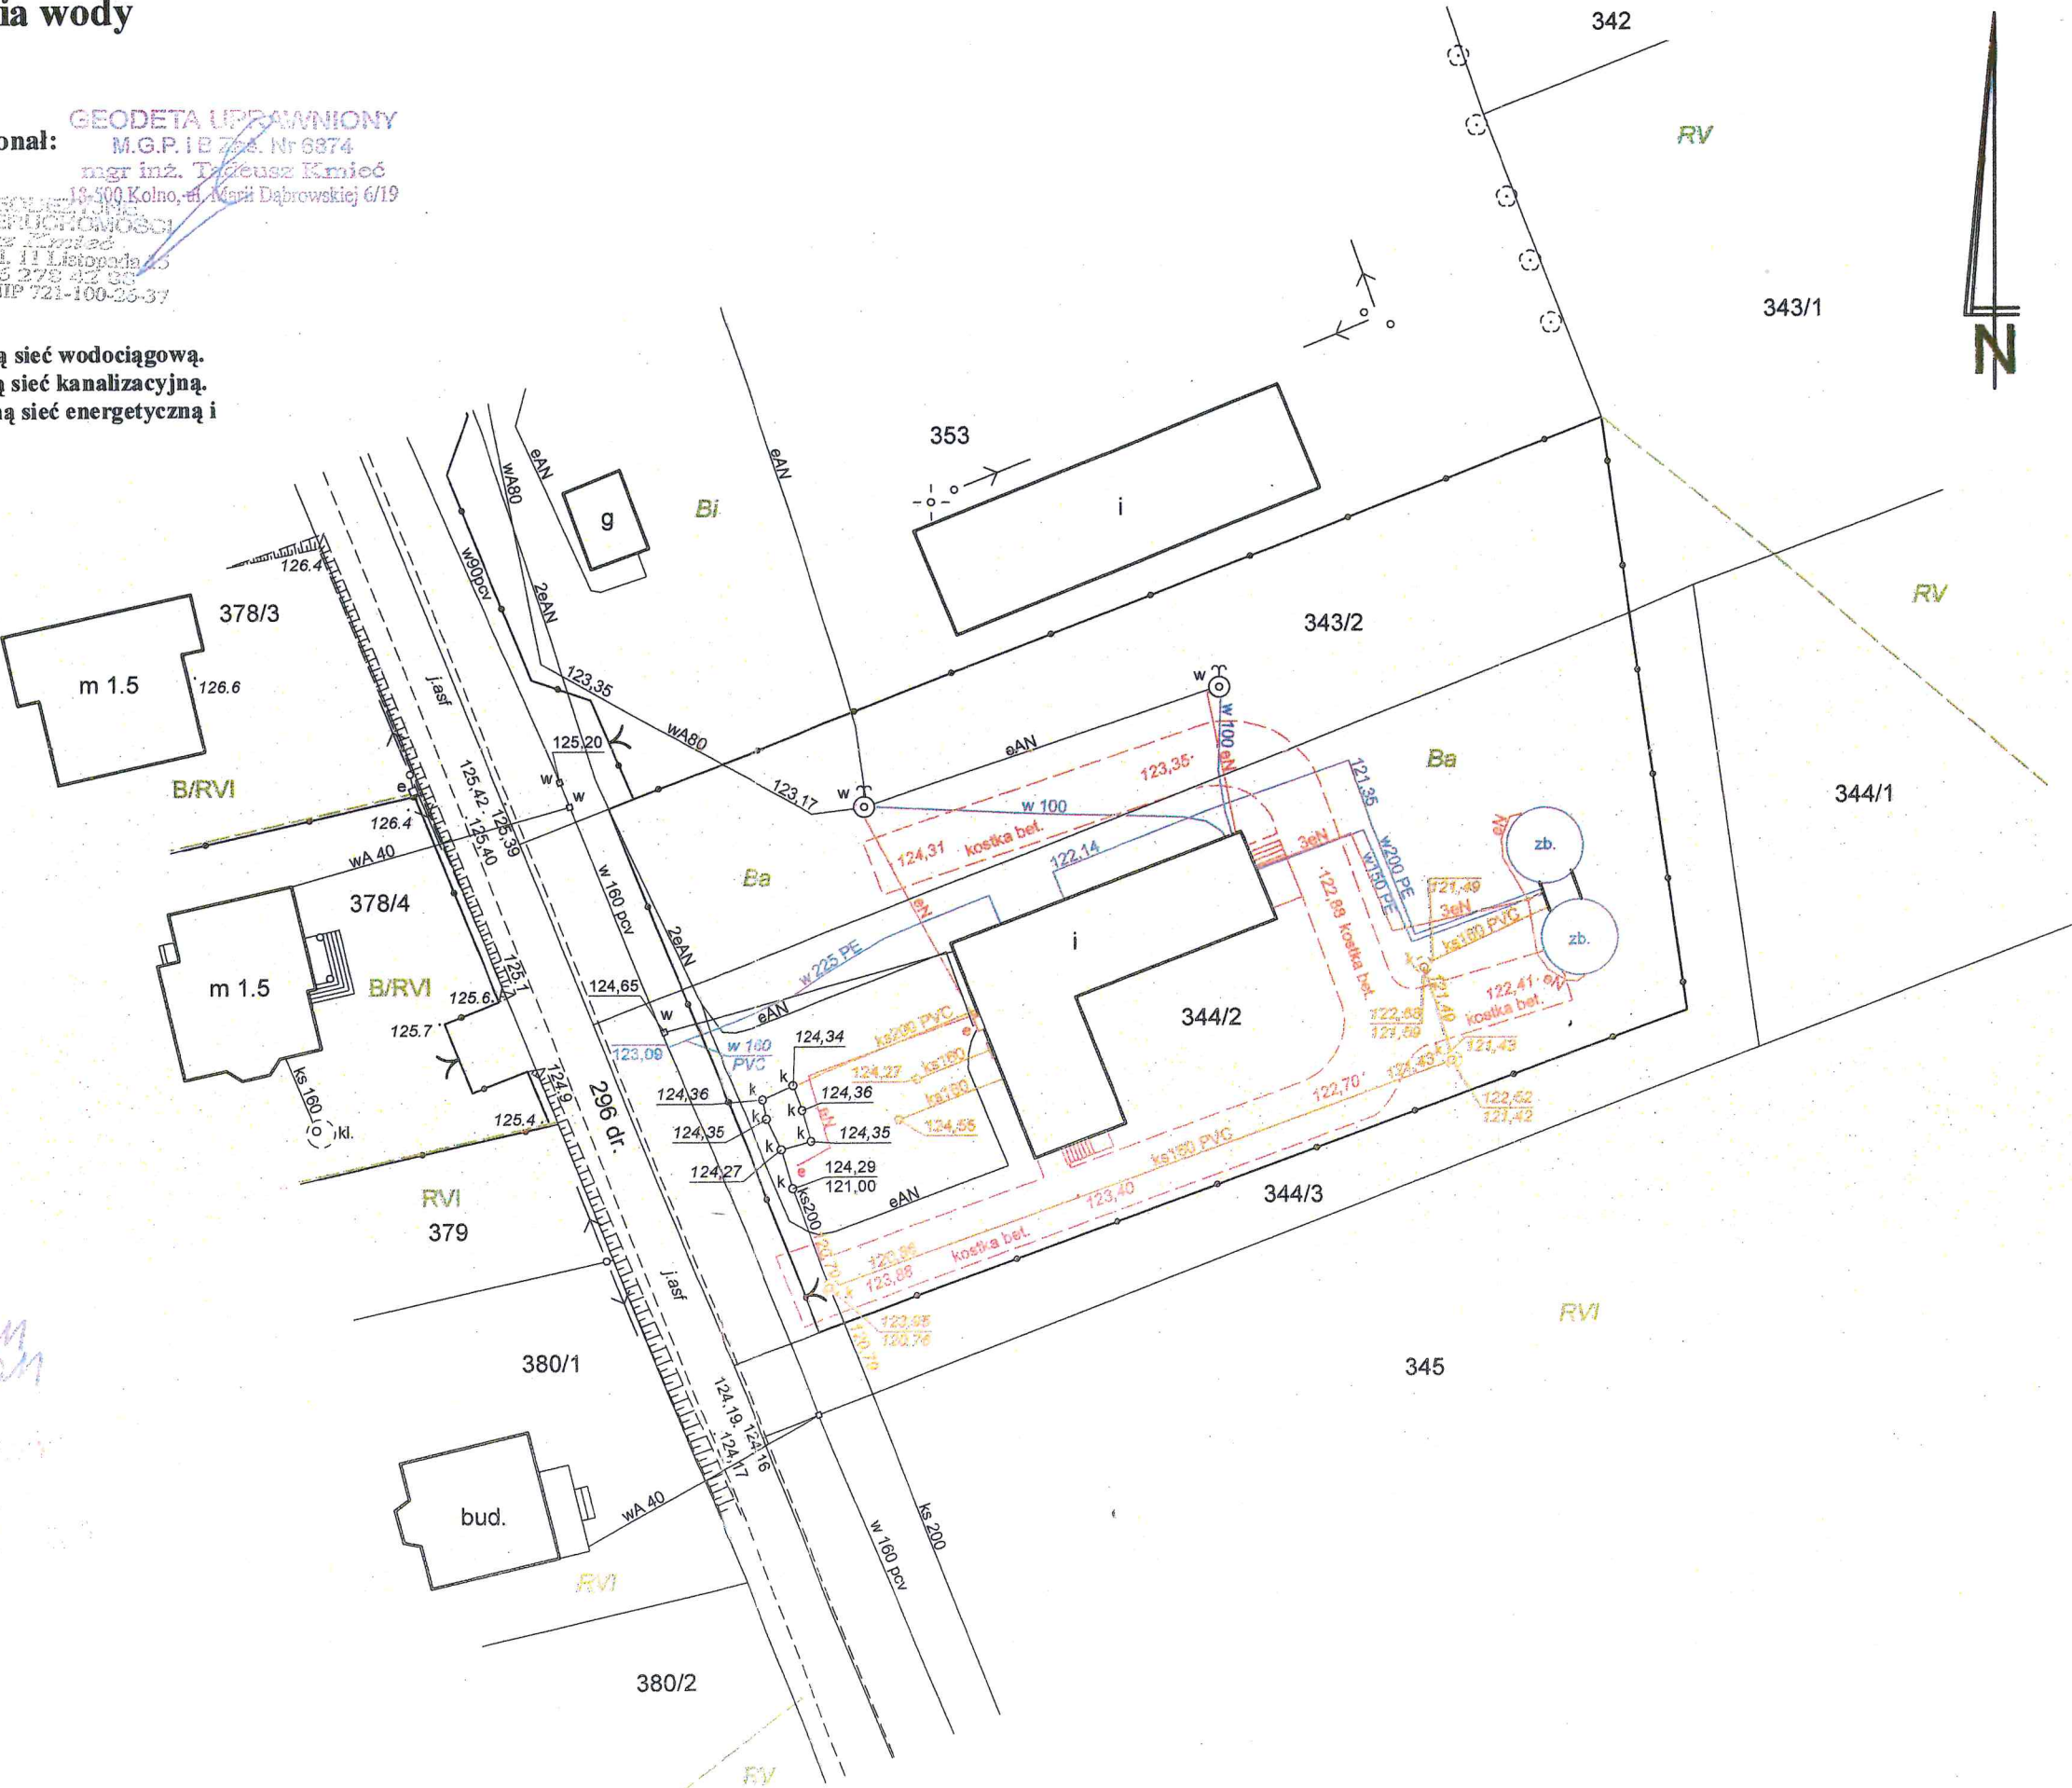

STAROSTWO POWIATOWE W KOLNIE  
Powiatowy Ośrodek Dokumentacji Geodezyjnej i Kartograficznej

Wyeksponowane na niniejszej mapie obiekty budowlane  
zostały zainwentaryzowane, a dokumenty powstałe w  
wyniku inwentaryzacji przyjęto do perystywowego zasobu  
geodezyjnego i kartograficznego w dniu 30.06.2011  
i zarejestrowano pod nr 1415-28/2011

Kolno, 30.06.2011 r.  
(imię i nazwisko, podpis, stanowisko)  
(podpis osoby odpowiedzialnej)